



LA PRESENTE TAVOLA ANNULLA E SOSTITUISCE INTEGRALMENTE LA TAVOLA MTL11A5EURBSPNSV01-7-0.dwg DEL PROGETTO ESECUTIVO APPALATO

REV.	DATA	DESCRIZIONE	REDATTO	CONTR.	APPROV.
2	03-11-04	Veriato limite costruttivo opere civili.	xx	SDN	JAM
1	04-10-04	Inserito cammino di ventilazione	xx	SDN	JAM
0	04-06-04	Emissione per allontanamento paratie lato stazione FS	ACU	SDN	JAM

MINISTERO DELLE INFRASTRUTTURE E DEI TRASPORTI  
 DIPARTIMENTO DEI TRASPORTI TERRESTRI  
 DIREZIONE GENERALE T.I.F.  
 REGIONE PIEMONTE  
 COMUNE TORINO  
**STT** GRUPPO TORINESE TRASPORTI S.p.A.

METROPOLITANA AUTOMATICA DI TORINO  
 LINEA 1  
 PROGETTAZIONE ESECUTIVA, DIREZIONE DEI LAVORI E COORDINAMENTO DELLA SICUREZZA IN FASE DI PROGETTAZIONE ED ESECUZIONE, AI SENSI DELLE VIGENTI DISPOSIZIONI DI LEGGE IN MATERIA DELLE OPERE CIVILI DELLA LINEA 1 DELLA METROPOLITANA DI TORINO TRATTA COLLEGNO - TORINO PORTA NUOVA

PROGETTO ESECUTIVO RAGGRUPPAMENTO TEMPORANEO DI IMPRESE  
 IL PROGETTISTA SYSTRA S.A. - GEODATA S.P.A.


VARIANTE LOTTO 5  
 STAZIONE PORTA NUOVA  
 PLANIMETRIA ACCESSI  
 INSERIMENTO CON MODIFICHE SUL PIANO STRADALE

SCALA	DATA	DIS.N.	REV.
1:200	03-11-04	MTL11A5EURBSPNSV02	2   2

AGGIORNAMENTI Pg.0141/01

REV.	DESCRIZIONE	DATA	REDATTO	CONTROL.	APPROV.	VISTO
2	Veriato limite costruttivo opere civili.	03-11-04	xx	SDN	JAM	JAM
1	Inserito cammino di ventilazione	04-10-04	xx	SDN	JAM	JAM
0	Emissione per allontanamento paratie lato stazione FS	04-06-04	ACU	SDN	JAM	JAM

CONCESSIONARIA  
 DIREZIONE DEI LAVORI DIREZIONE GENERALE T.I.F.

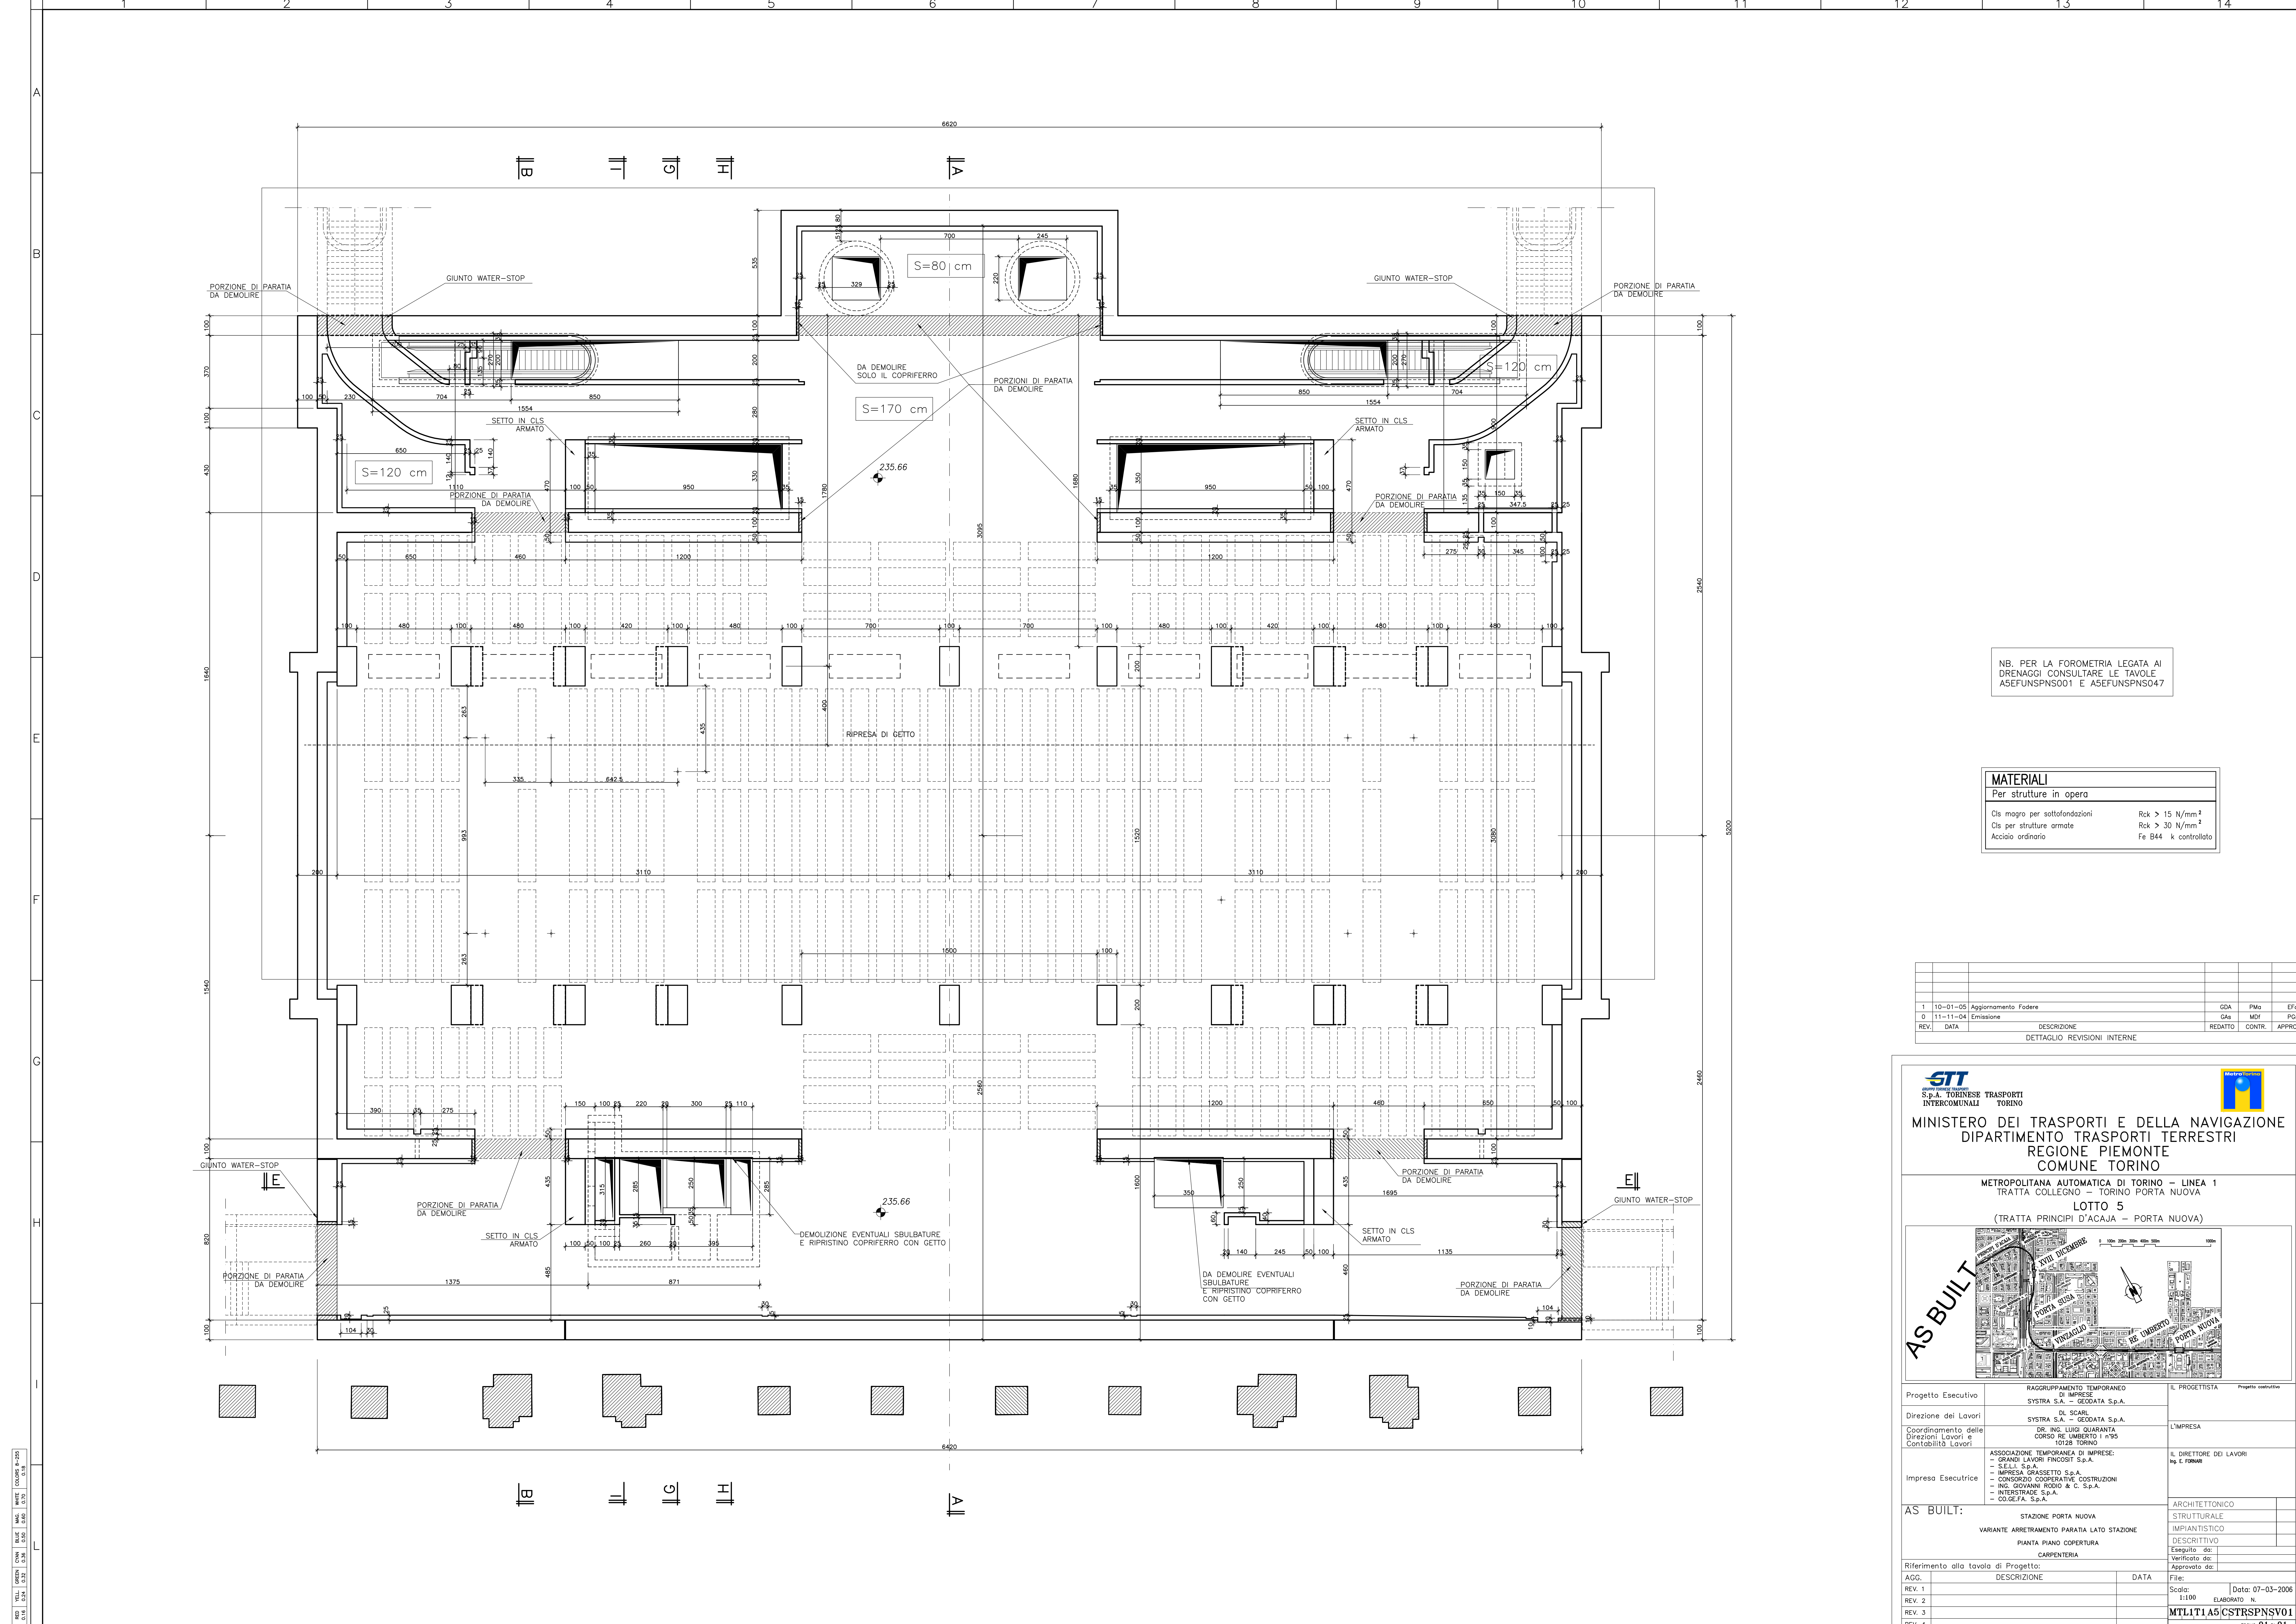

NB. PER LA FOROMETRIA LEGATA AI DRENAGGI CONSULTARE LE TAVOLE ASEFUNSPNS001 E ASEFUNSPNS047

MATERIALI	
Per strutture in opera	
Cl. magro per solette	Rck > 15 N/mm <sup>2</sup>
Cl. per strutture armate	Rck > 30 N/mm <sup>2</sup>
Acciaio ordinario	Fe B44 k controllato

REV.	DATA	DESCRIZIONE	REDAITTO	CONTR.	APPROV.
1	10-01-05	Aggiornamento Federe		GDA	PMa
D	11-11-04	Emissione		GAa	MOI
					PGr

DETTAGLIO REVISIONI INTERNE

**STT**  
S.p.A. TORINESE TRASPORTI INTERCOMUNALI TORINO

MINISTERO DEI TRASPORTI E DELLA NAVIGAZIONE  
DIPARTIMENTO TRASPORTI TERRESTRI  
REGIONE PIEMONTE  
COMUNE TORINO


METROPOLITANA AUTOMATICA DI TORINO - LINEA 1  
TRATTA COLLENO - TORINO PORTA NUOVA  
LOTTO 5  
(TRATTA PRINCIPI D'ACAJA - PORTA NUOVA)

**AS BUILT**

Progetto Esecutivo	RAGGRUPPAMENTO TEMPORANEO DI IMPRESE SYSTRA S.A. - GEODATA S.p.A.	IL PROGETTISTA	Progetto costruttivo
Direzione dei Lavori	DL SCARL SYSTRA S.A. - GEODATA S.p.A.	L'IMPRESA	
Coordinamento delle Direzioni Lavori e Contabilità Lavori	DR. ING. LUIGI QUARANTA CORSO RE UMBERTO I n°95 10128 TORINO	IL DIRETTORE DEI LAVORI	Ing. E. FERRAR
Impresa Esecutrice	ASSOCIAZIONE TEMPORANEA DI IMPRESE: - SILLI S.p.A. - IMPRESA GRASSETTO S.p.A. - CONSORZIO COOPERATIVE COSTRUZIONI - ING. GIOVANNI RONDÒ & C. S.p.A. - INTERSTRADE S.p.A. - COSEFA S.p.A.	ARCHITETTICO	
<b>AS BUILT:</b>	STAZIONE PORTA NUOVA VARIANTE ARRETRAMENTO PARATIA LATO STAZIONE PIANTA PIANO COPERTURA CARPENTERIA	STRUTTURALE	
Riferimento alla tavola di Progetto:		IMPIANTISTICO	
AGG.	DESCRIZIONE	DATA	ESEGUITO
REV. 1			DESCRITTIVO
REV. 2			ESEGUITO
REV. 3			VERIFICATO
REV. 4			APPROVATO

File: MTL11A5CSTRSPNSV01  
Data: 07-03-2006  
Scala: 1:100  
ELABORATO N.  
MTL11A5CSTRSPNSV01  
FOGLIO 01 DI 01

E:\1868\1868\varianti\lotto\_5\Porta Nuova\USCITA\MTL11A5CSTRSPNSV01.dwg

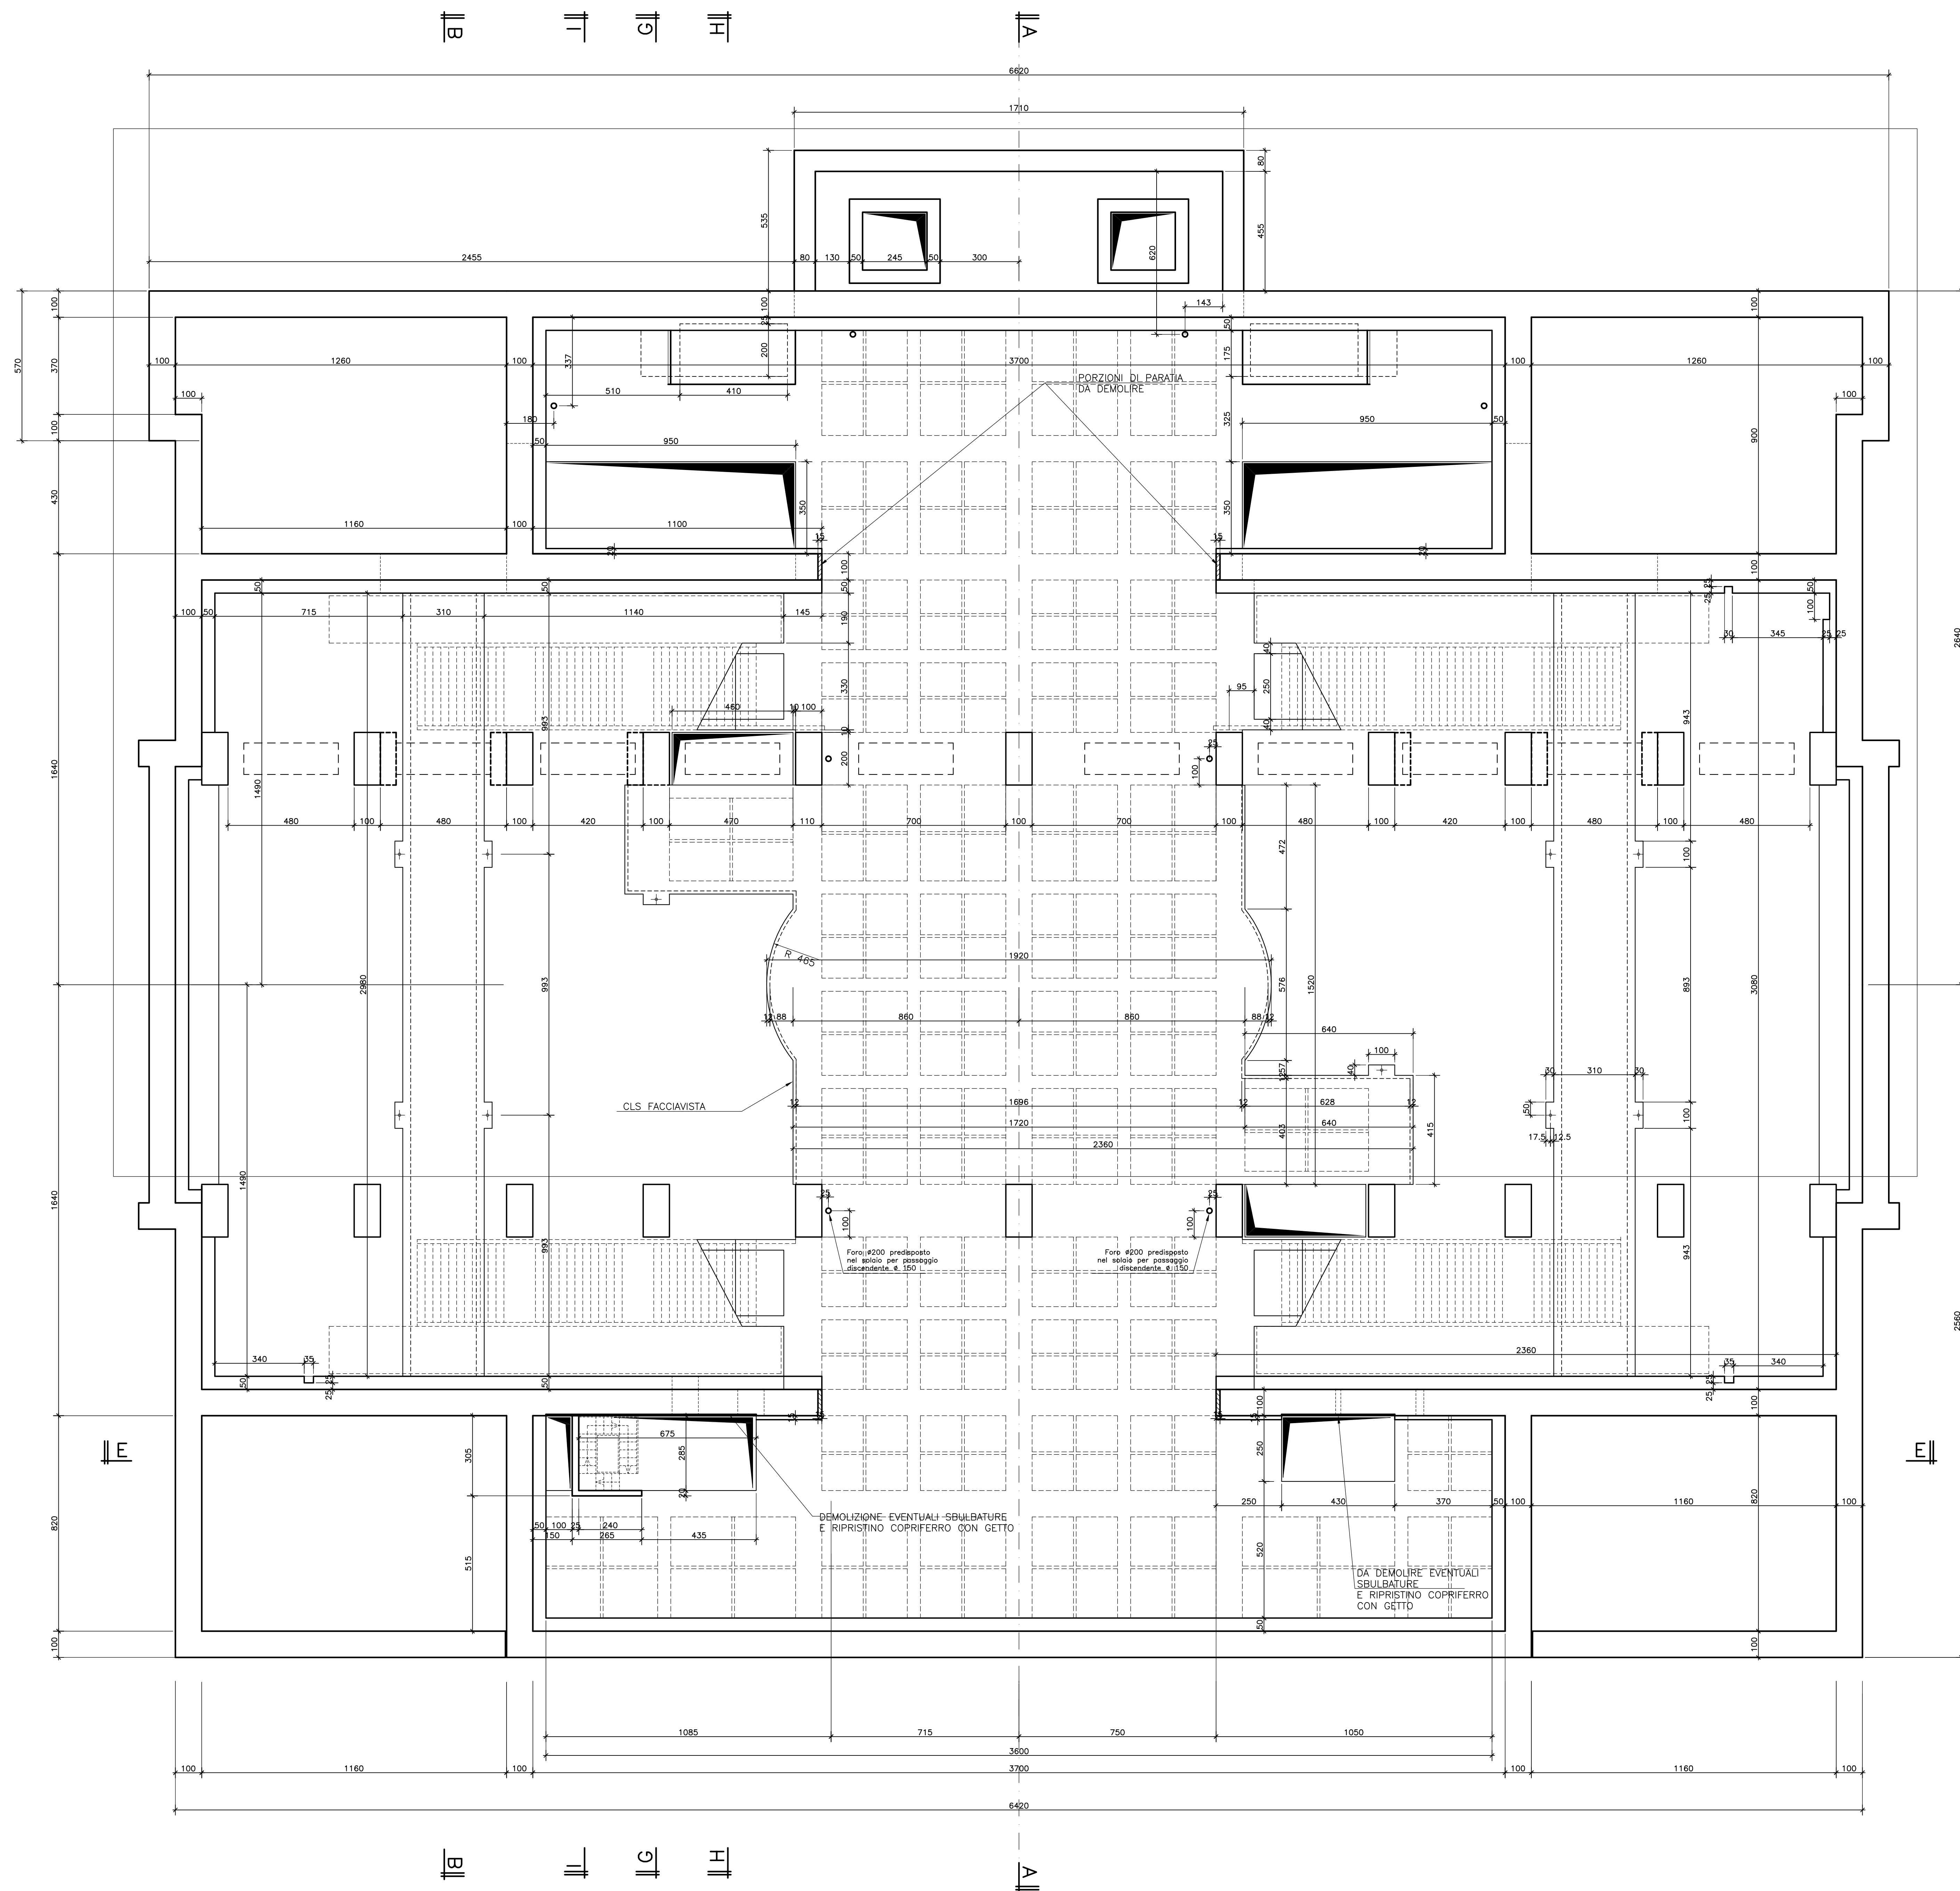

NB. PER LA FOROMETRIA LEGATA AI DRENAGGI CONSULTARE LE TAVOLE ASEFUNSPNS001 E ASEFUNSPNS047

PREVEDERE OPPORTUNI GIUNTI STRUTTURALI NEI PARAPETTI.

MATERIALI	
Per strutture in opera	
Cis magro per sottofondazioni	Rck > 15 N/mm <sup>2</sup>
Cis per strutture armate	Rck > 30 N/mm <sup>2</sup>
Acciaio ordinario	Fe B44 k controllato

REV.	DATA	DESCRIZIONE	REDAITTO	CONTR.	APPROV.
1	10-01-05	Aggiornamento Federe			
D	11-11-04	Emissione			

DETTAGLIO REVISIONI INTERNE

**STT**  
S.p.A. TORINESE TRASPORTI INTERCOMUNALI TORINO

MINISTERO DEI TRASPORTI E DELLA NAVIGAZIONE  
DIPARTIMENTO TRASPORTI TERRESTRI  
REGIONE PIEMONTE  
COMUNE TORINO

METROPOLITANA AUTOMATICA DI TORINO - LINEA 1  
TRATTA COLLEGNO - TORINO PORTA NUOVA  
LOTTO 5  
(TRATTA PRINCIPI D'ACAJA - PORTA NUOVA)

**AS BUILT**


Progetto Esecutivo	RAGGRUPPAMENTO TEMPORANEO DI IMPRESE SYSTRA S.A. - GEODATA S.p.A.	IL PROGETTISTA	Progetto costruttivo
Direzione dei Lavori	DL SCARL SYSTRA S.A. - GEODATA S.p.A.	L'IMPRESA	
Coordinamento delle Direzioni Lavori e Contabilità Lavori	DR. ING. LUIGI QUARANTA CORSO RE UMBERTO I n°95 10128 TORINO	IL DIRETTORE DEI LAVORI	Ing. E. FERRARÉ
Impresa Esecutrice	ASSOCIAZIONE TEMPORANEA DI IMPRESE: - SILLI S.p.A. - IMPRESA GRASSETTO S.p.A. - CONSORZIO COOPERATIVE COSTRUZIONI - ING. GIOVANNI RIGOLI & C. S.p.A. - INTERSTRADE S.p.A. - COSEFA S.p.A.		

AS BUILT:		STAZIONE PORTA NUOVA		ARCHITETTONICO	
VARIANTE ARRETRAMENTO PARATA LATO STAZIONE		TRATTA PRINCIPI D'ACAJA - PORTA NUOVA		STRUTTURALE	
CARPENTERIA				IMPIANTISTICO	
				DESCRITTIVO	
				Eseguito da:	
				Verificato da:	
				Approvato da:	
Riferimento alla tavola di Progetto:		File:		Data: 07-03-2006	
ACQ.	DESCRIZIONE	DATA	File:	1:100	ELABORATO N.
REV. 1					
REV. 2					
REV. 3					
REV. 4					

MTL11A5CSTRSPNSV02  
FOGLIO 01 di 01

E:\18xx\1868\1868\varianti\lotto\_p\Porta Nuova\USCITA\MTL11ASESTRSPNSV02.dwg



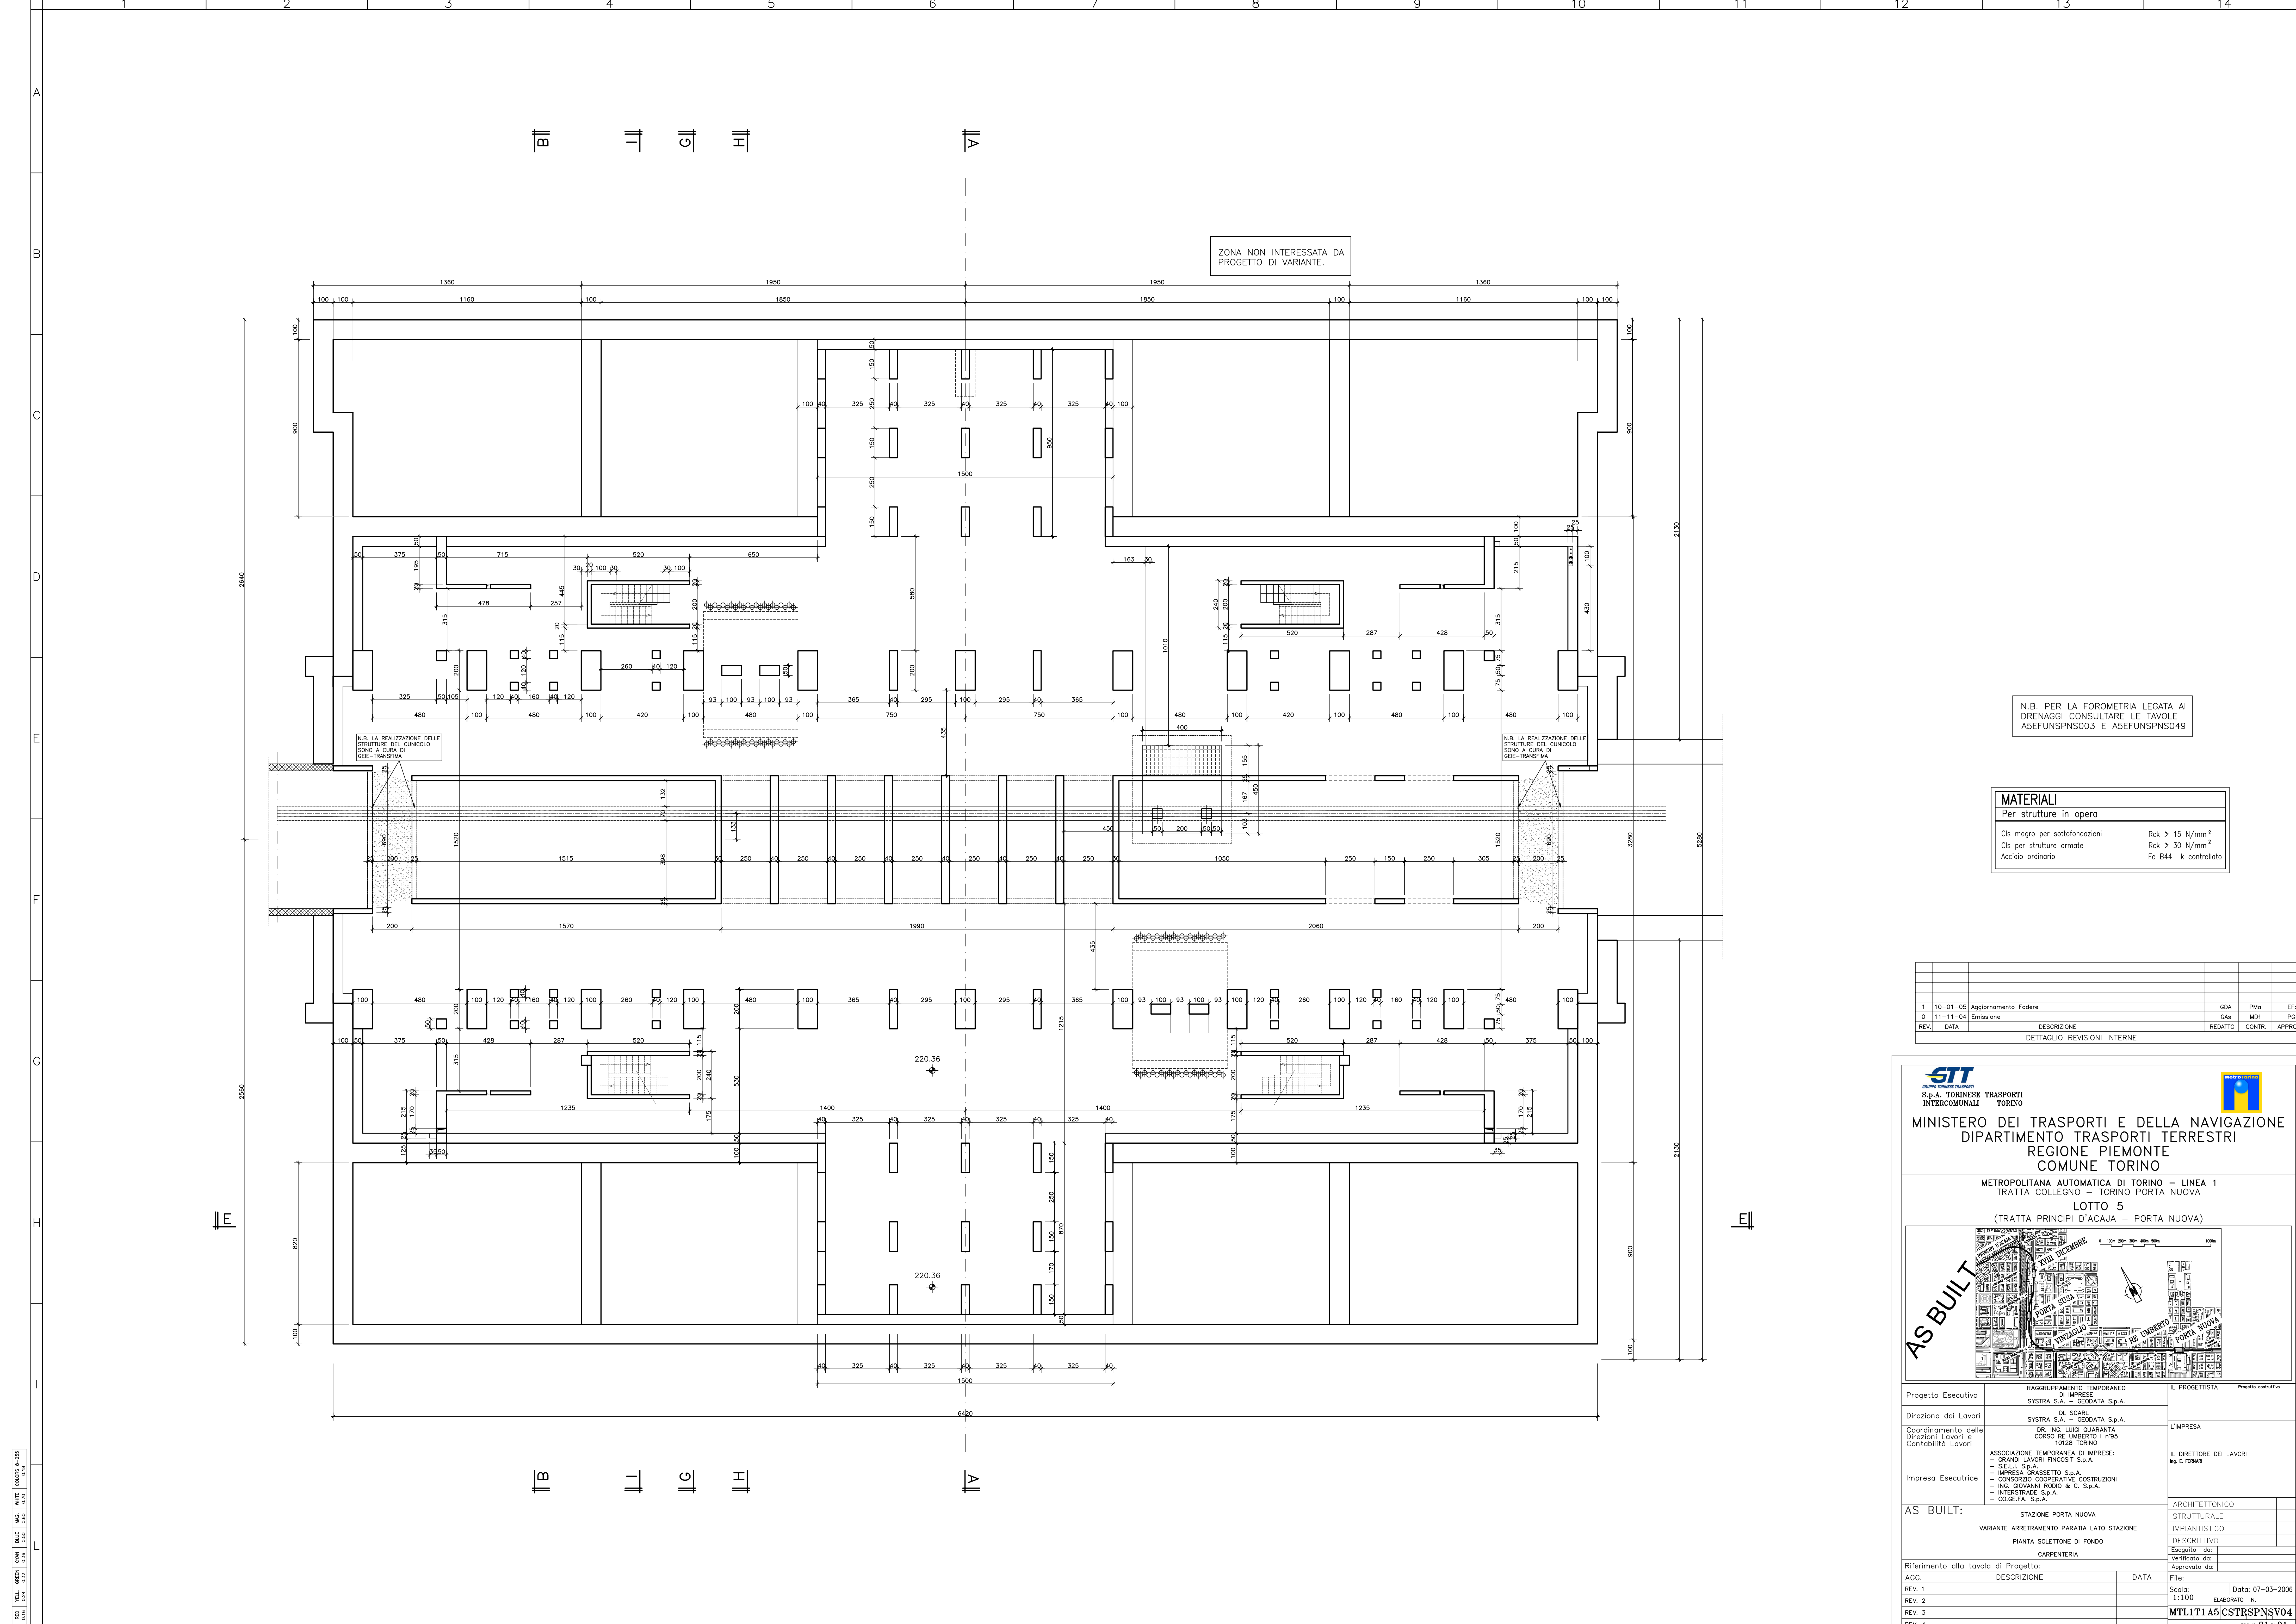

ZONA NON INTERESSATA DA PROGETTO DI VARIANTE.

N.B. LA REALIZZAZIONE DELLE STRUTTURE DEL CUNICOLO SONO A CURA DI GSE-TRANSFIMA

N.B. LA REALIZZAZIONE DELLE STRUTTURE DEL CUNICOLO SONO A CURA DI GSE-TRANSFIMA

N.B. PER LA FOROMETRIA LEGATA AI DRENAGGI CONSULTARE LE TAVOLE ASEFUNSPNS003 E ASEFUNSPNS049

MATERIALI	
Per strutture in opera	
Cis magro per solettoni	Rck > 15 N/mm <sup>2</sup>
Cis per strutture armate	Rck > 30 N/mm <sup>2</sup>
Acciaio ordinario	Fe B44 k controllato

REV.	DATA	DESCRIZIONE	REDAITTO	CONTR.	APPROV.
1	10-01-05	Aggiornamento Federe			
D	11-11-04	Emissione			

DETTAGLIO REVISIONI INTERNE

**SIT**  
S.p.A. TORINESE TRASPORTI INTERCOMUNALI TORINO

MINISTERO DEI TRASPORTI E DELLA NAVIGAZIONE  
DIPARTIMENTO TRASPORTI TERRESTRI  
REGIONE PIEMONTE  
COMUNE TORINO

METROPOLITANA AUTOMATICA DI TORINO - LINEA 1  
TRATTA COLLEGNO - TORINO PORTA NUOVA  
LOTTO 5  
(TRATTA PRINCIPI D'ACAJA - PORTA NUOVA)


**AS BUILT**

Progetto Esecutivo	RAGGRUPPAMENTO TEMPORANEO DI IMPRESE SYSTRA S.A. - GEODATA S.p.A.	IL PROGETTISTA Progetto costruttivo
Direzione dei Lavori	DR. SCARL SYSTRA S.A. - GEODATA S.p.A.	L'IMPRESA
Coordinamento delle Direzioni Lavori e Contabilità Lavori	DR. ING. LUIGI QUARANTA CORSO RE UMBERTO I n°95 10128 TORINO	IL DIRETTORE DEI LAVORI Ing. E. FORNAR
Impresa Esecutrice	ASSOCIAZIONE TEMPORANEA DI IMPRESE: - SILLI S.p.A. - IMPRESA GRASSETTO S.p.A. - CONSORZIO COOPERATIVE COSTRUZIONI - ING. GIOVANNI RIGIO & C. S.p.A. - INTERSTRADE S.p.A. - COSEFA S.p.A.	ARCHITETTICO STRUTTURALE IMPIANTISTICO DESCRITTIVO Eseguito da: Verificato da: Approvato da:
<b>AS BUILT:</b>		
STAZIONE PORTA NUOVA VARIANTE ARRETRAMENTO PARATA LATO STAZIONE PIANTA SOLETTONE DI FONDO CARPENTERIA		
Riferimento alla tavola di Progetto:		
AGG.	DESCRIZIONE	DATA
REV. 1		
REV. 2		
REV. 3		
REV. 4		


File: \_\_\_\_\_ Data: 07-03-2006  
Scala: 1:100 ELABORATO N. \_\_\_\_\_  
**MTL11A5CSTRSPNSV04**  
FOGLIO 01 di 01

E:\1868\1868\varianti\lotto\_5\Porta Nuova\USCITA\MTL11A5CSTRSPNSV04.dwg

SEZIONE TRASVERSALE A-A

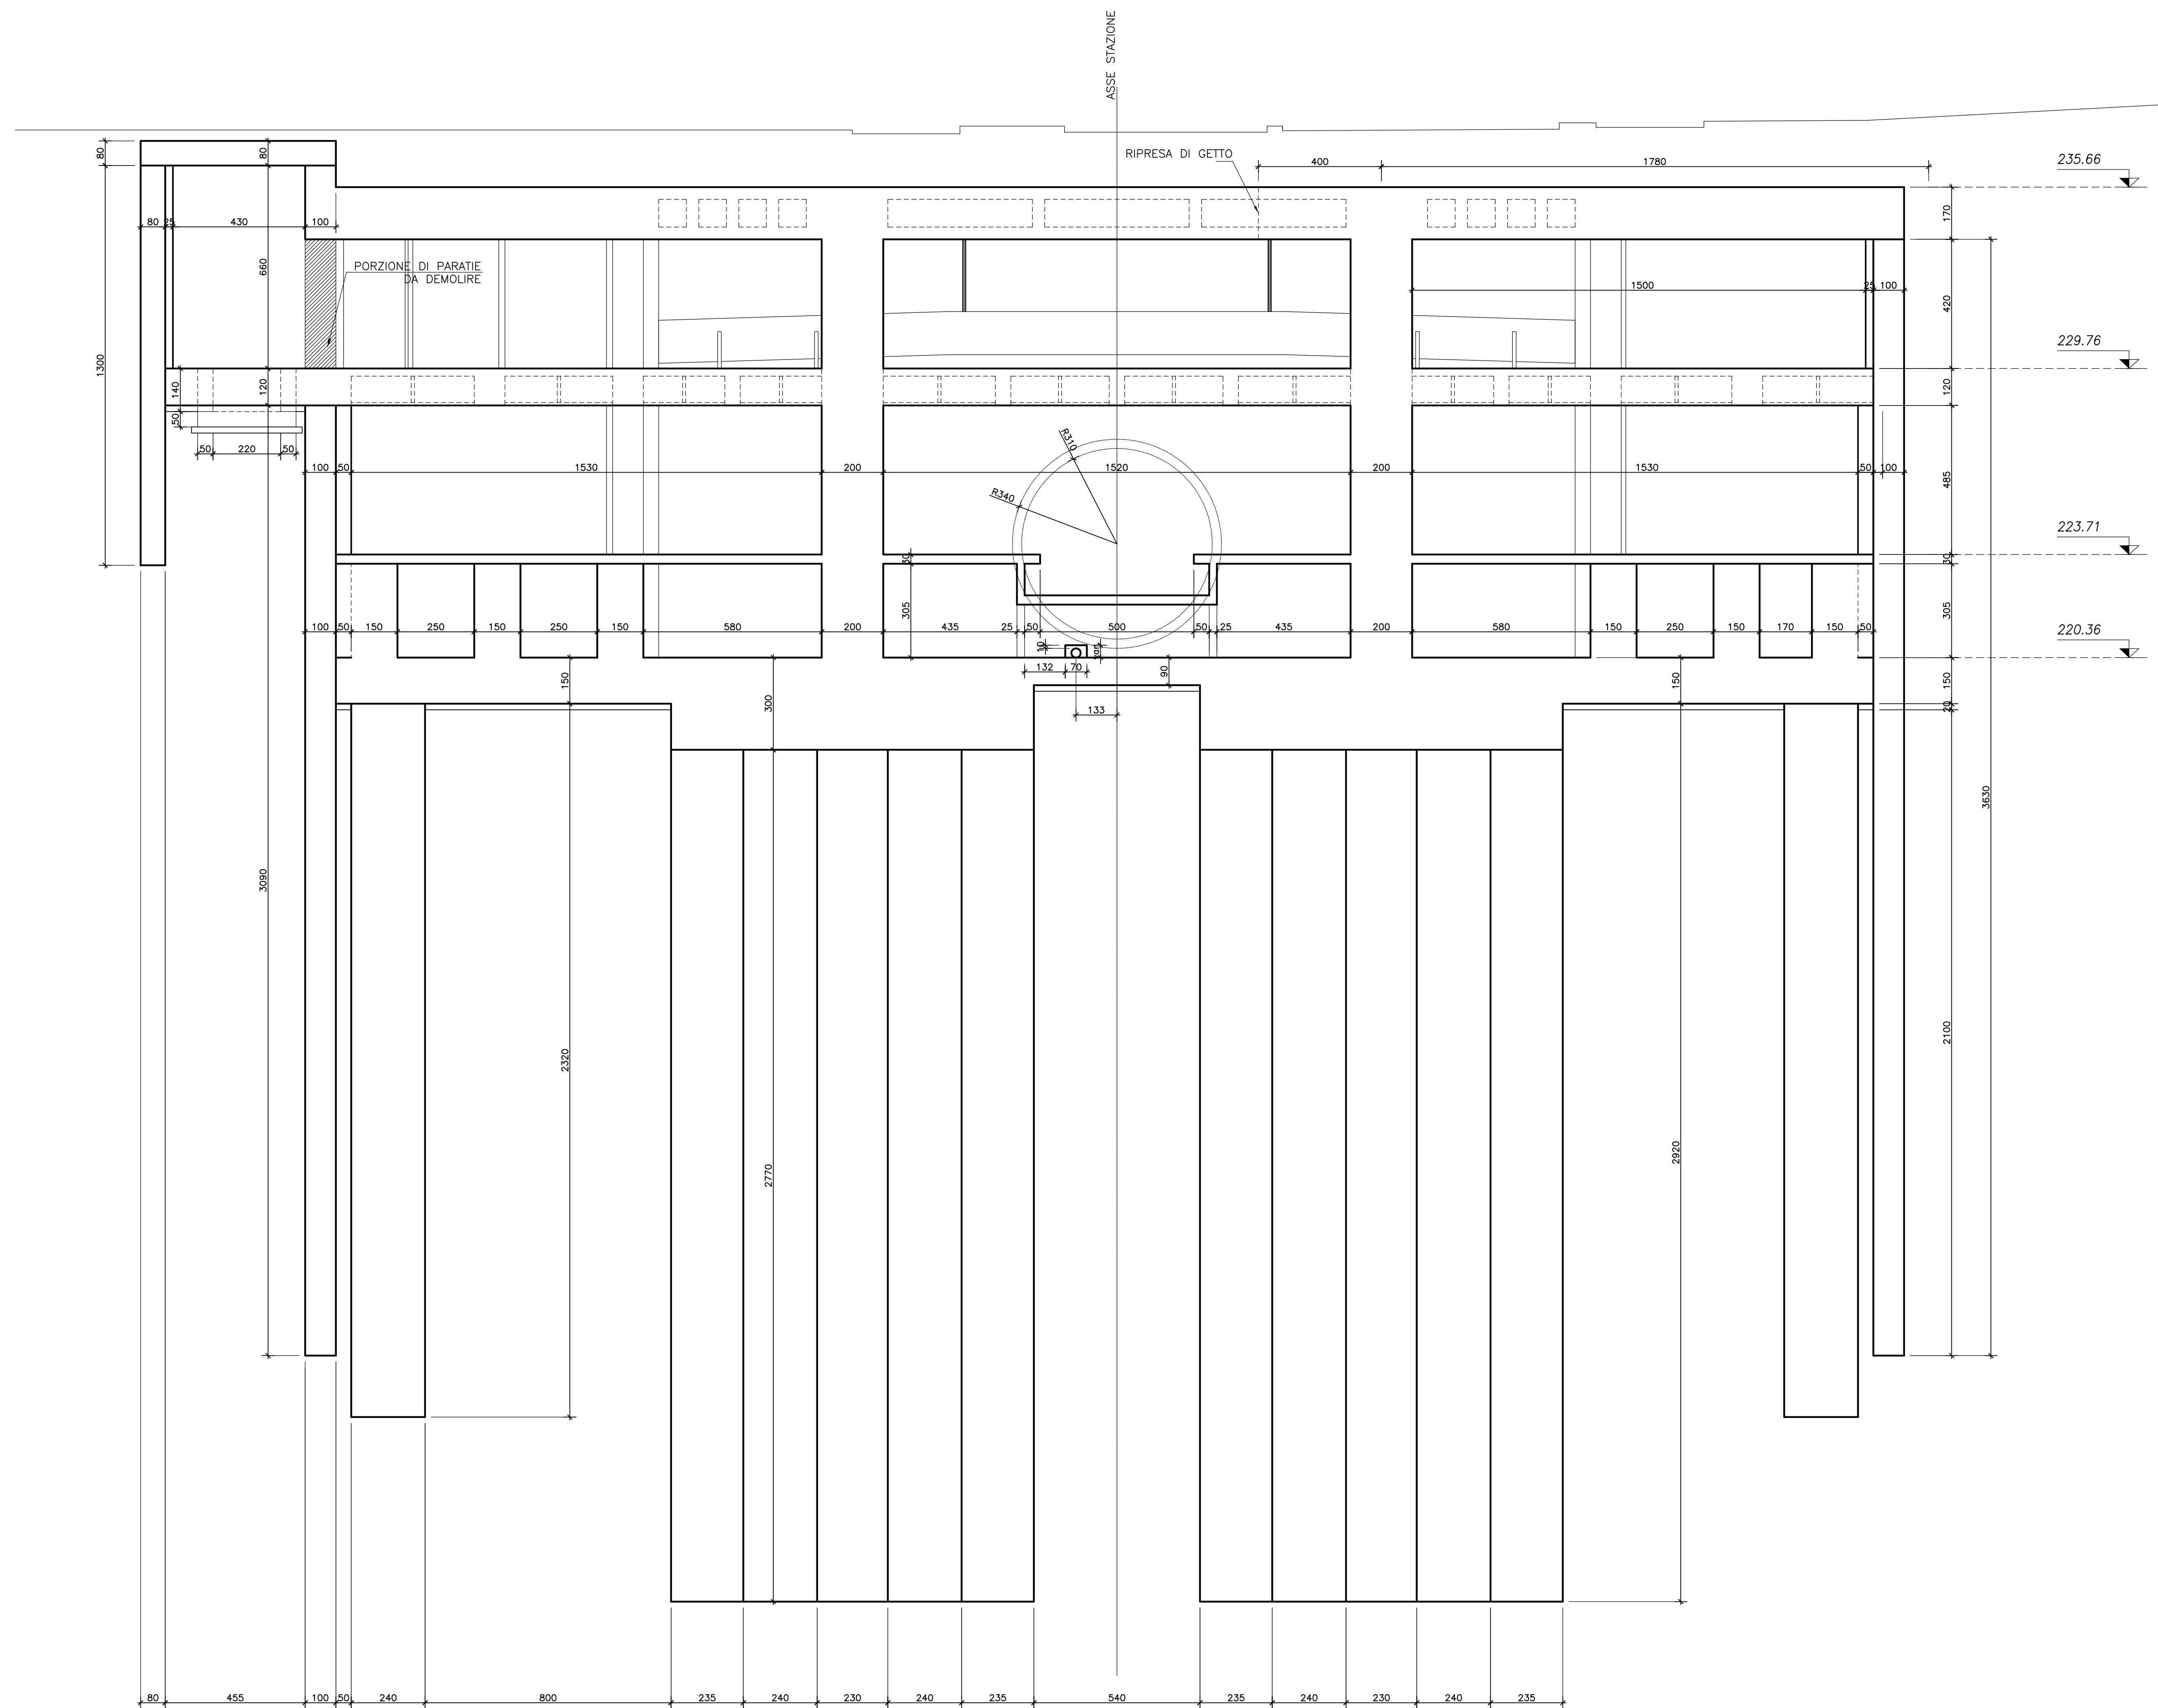

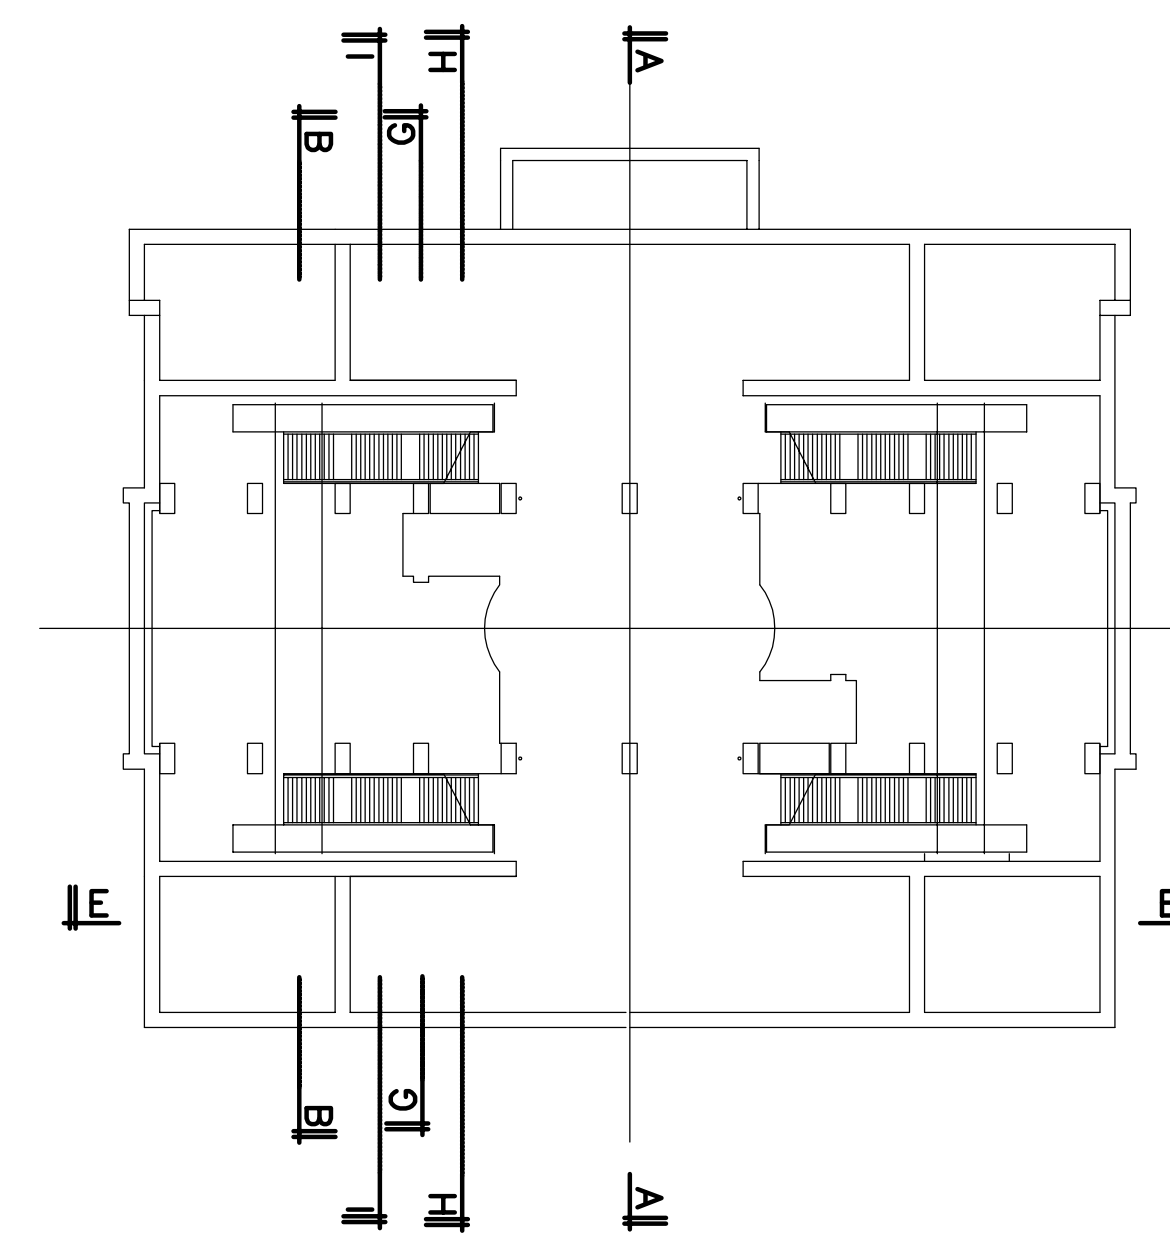

PLANIMETRIA DI LOCALIZZAZIONE



MATERIALI	
Per strutture in opera	
Cis magro per solettoni	Rck > 15 N/mm <sup>2</sup>
Cis per strutture armate	Rck > 30 N/mm <sup>2</sup>
Acciaio ordinario	Fe B44 k controllato


REV.	DATA	DESCRIZIONE	REDAITTO	CONTR.	APPROV.
1	10-01-05	Aggiornamento Federe			
D	11-11-04	Emissione			

DETTAGLIO REVISIONI INTERNE

**MINISTERO DEI TRASPORTI E DELLA NAVIGAZIONE**  
**DIPARTIMENTO TRASPORTI TERRESTRI**  
**REGIONE PIEMONTE**  
**COMUNE TORINO**

**METROPOLITANA AUTOMATICA DI TORINO - LINEA 1**  
**TRATTA COLLEGNO - TORINO PORTA NUOVA**  
**LOTTO 5**  
**(TRATTA PRINCIPI D'ACAJA - PORTA NUOVA)**

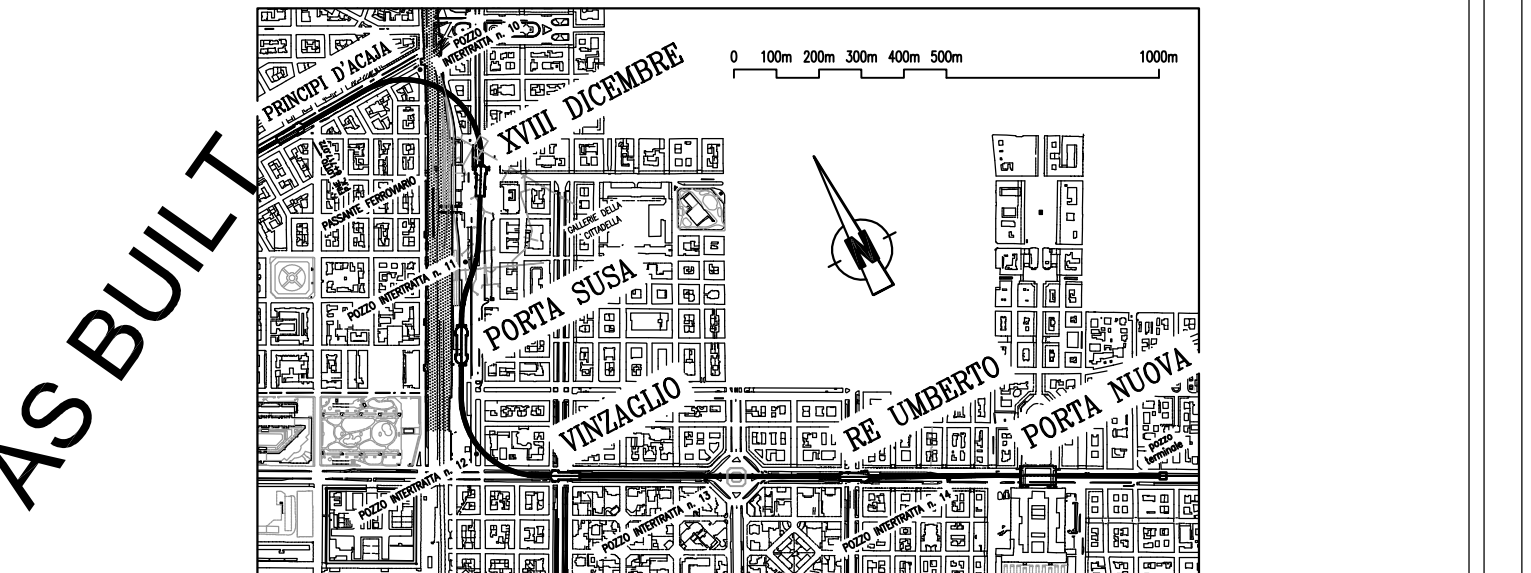


**AS BUILT**


Progetto Esecutivo	RAGGRUPPAMENTO TEMPORANEO DI IMPRESE SYSTRA S.A. - GEODATA S.p.A.	IL PROGETTISTA Progetto costruttivo
Direzione dei Lavori	DL SCARL SYSTRA S.A. - GEODATA S.p.A.	L'IMPRESA
Coordinamento delle Direzioni Lavori e Contabilità Lavori	DR. ING. LUIGI QUARANTA CORSO RE UMBERTO I n°95 10128 TORINO	IL DIRETTORE DEI LAVORI Ing. E. FORNAR
Impresa Esecutrice	ASSOCIAZIONE TEMPORANEA DI IMPRESE: - GRANDI LAVORI FINCOSIT S.p.A. - SILLI S.p.A. - IMPRESA GRASSETTO S.p.A. - CONSORZIO COOPERATIVE COSTRUZIONI - ING. GIOVANNI RONDÀ & C. S.p.A. - INTERSTRADE S.p.A. - COSEFA S.p.A.	ARCHITETTONICO STRUTTURALE IMPIANTISTICO DESCRITTIVO Eseguito da: Verificato da: Approvato da:
<b>AS BUILT:</b>	STAZIONE PORTA NUOVA VARIANTE ARRETRAMENTO PARATA LATO STAZIONE SEZIONE TRASVERSALE A-A CARPENTERIA	
Riferimento alla tavola di Progetto:	File:	File:
AGG. 1	DESCRIZIONE	DATA
REV. 1		File: Data: 07-03-2006
REV. 2		1:100 ELABORATO N.
REV. 3		<b>MTL11A5CSTRSPNSV05</b>
REV. 4		FOGLIO 01 di 01


SEZIONE TRASVERSALE B-B

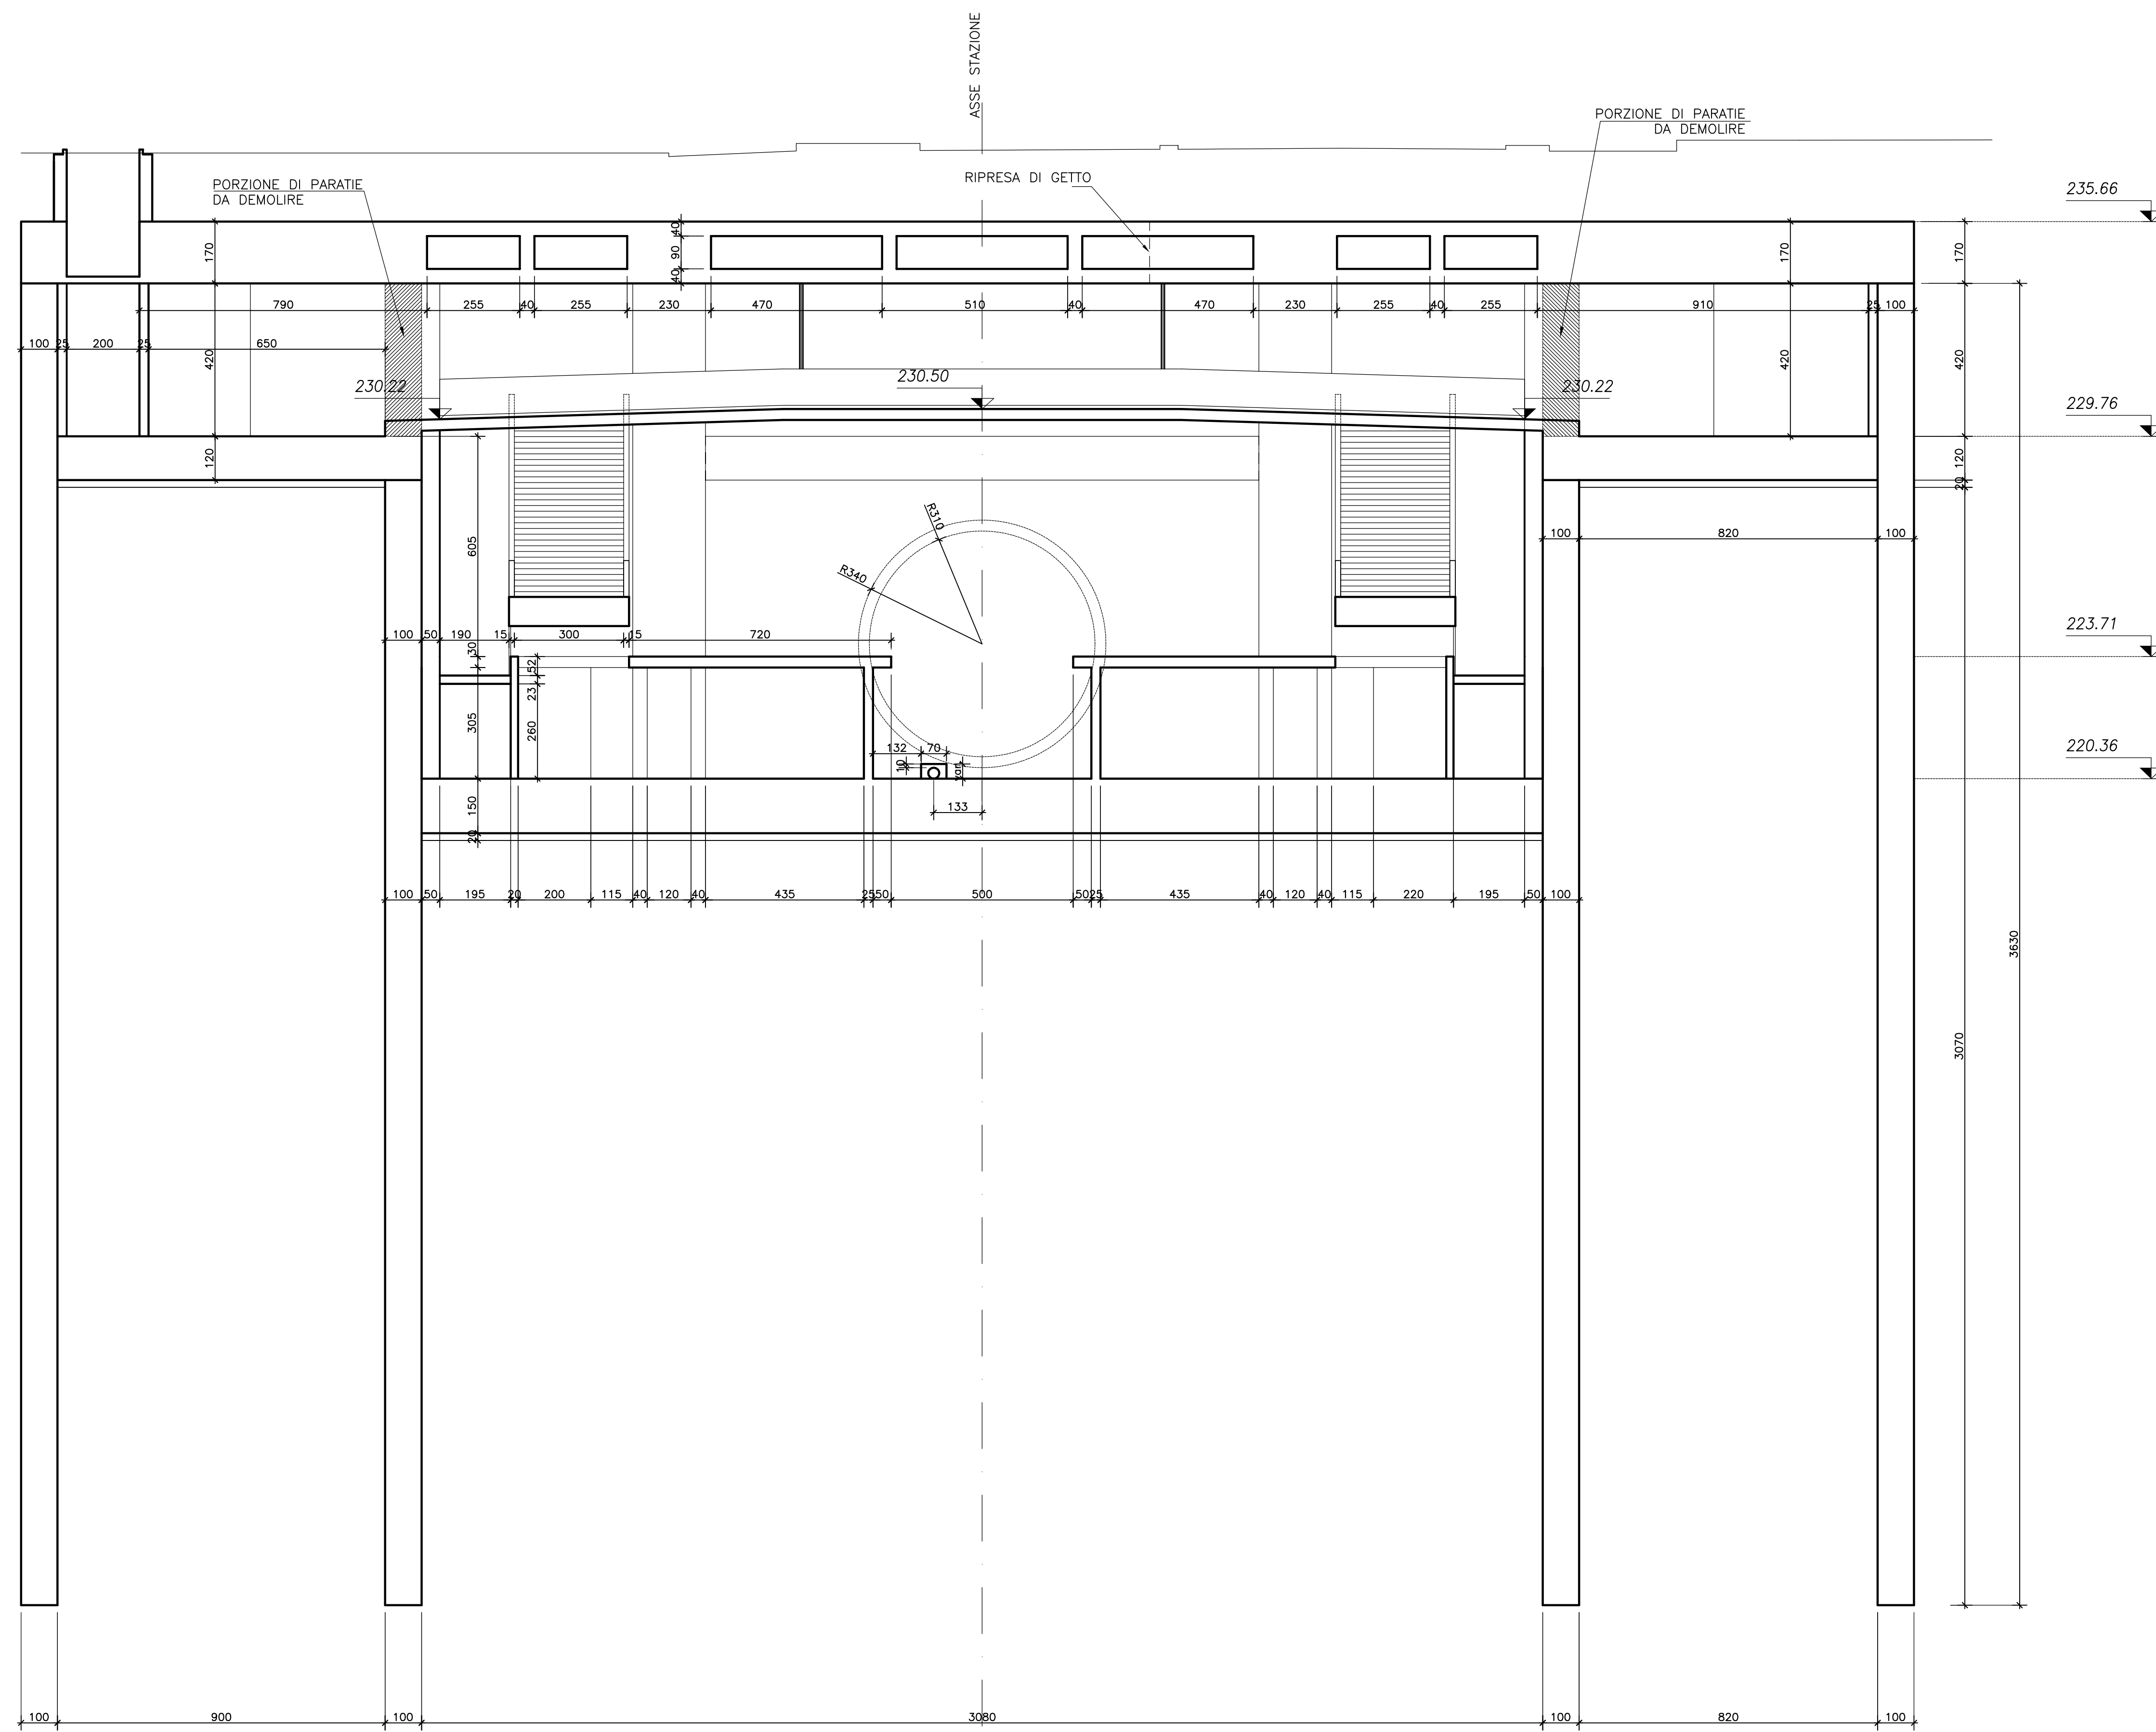

PLANIMETRIA DI LOCALIZZAZIONE

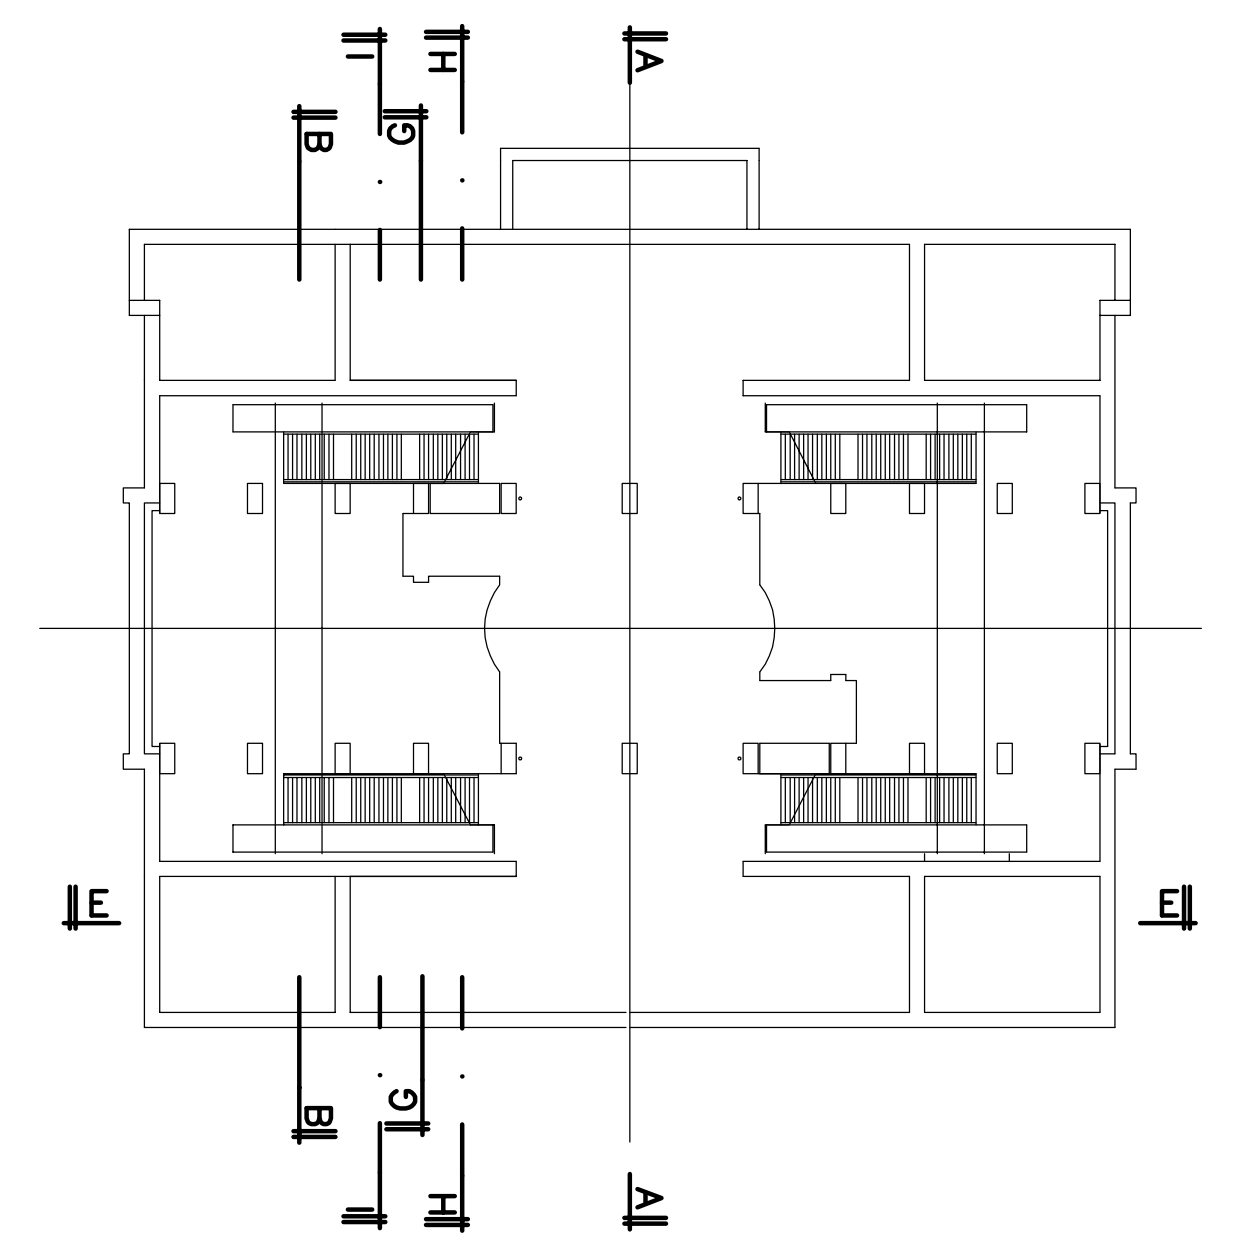

MATERIALI	
Per strutture in opera	
Cis magro per solettoni	Rck > 15 N/mm <sup>2</sup>
Cis per strutture armate	Rck > 30 N/mm <sup>2</sup>
Acciaio ordinario	Fe B44 k controllato

REV.	DATA	DESCRIZIONE	REDAITTO	CONTR.	APPROV.	
1	10-01-05	Aggiornamento Federe		GDA	PMo	EFo
D	11-11-04	Emissione		GAs	MOI	PGr

DETTAGLIO REVISIONI INTERNE

**STT**  
S.p.A. TORINESE TRASPORTI INTERCOMUNALI TORINO

MINISTERO DEI TRASPORTI E DELLA NAVIGAZIONE  
DIPARTIMENTO TRASPORTI TERRESTRI  
REGIONE PIEMONTE  
COMUNE TORINO


METROPOLITANA AUTOMATICA DI TORINO - LINEA 1  
TRATTA COLLEGNO - TORINO PORTA NUOVA  
LOTTO 5  
(TRATTA PRINCIPI D'ACAJA - PORTA NUOVA)

**AS BUILT**

Progetto Esecutivo	RAGGRUPPAMENTO TEMPORANEO DI IMPRESE SYSTRA S.A. - GEODATA S.p.A.	IL PROGETTISTA Progetto costruttivo
Direzione dei Lavori	DL SCARL SYSTRA S.A. - GEODATA S.p.A.	L'IMPRESA
Coordinamento delle Direzioni Lavori e Contabilità Lavori	DR. ING. LUIGI QUARANTA CORSO RE UMBERTO I n°95 10128 TORINO	IL DIRETTORE DEI LAVORI Ing. E. FORNAR
Impresa Esecutrice	ASSOCIAZIONE TEMPORANEA DI IMPRESE: - GRANDI LAVORI FINCOSIT S.p.A. - SILLI S.p.A. - IMPRESA GRASSETTO S.p.A. - CONSORZIO COOPERATIVE COSTRUZIONI - ING. GIOVANNI RIGOLI & C. S.p.A. - INTERSTRADE S.p.A. - COSEFA S.p.A.	ARCHITETTONICO STRUTTURALE IMPIANTISTICO DESCRITTIVO Eseguito da: Verificato da: Approvato da:
AS BUILT:	STAZIONE PORTA NUOVA VARIANTE ARRETRAMENTO PARATIA LATO STAZIONE SEZIONE TRASVERSALE B-B CARPENTERIA	

Riferimento alla tavola di Progetto:

AGG.	DESCRIZIONE	DATA	File	Scale:	Data:
REV. 1				1:100	07-03-2006
REV. 2					ELABORATO N.
REV. 3					MTL11A5CSTRSPNSV06
REV. 4					FOGLIO 01 di 01

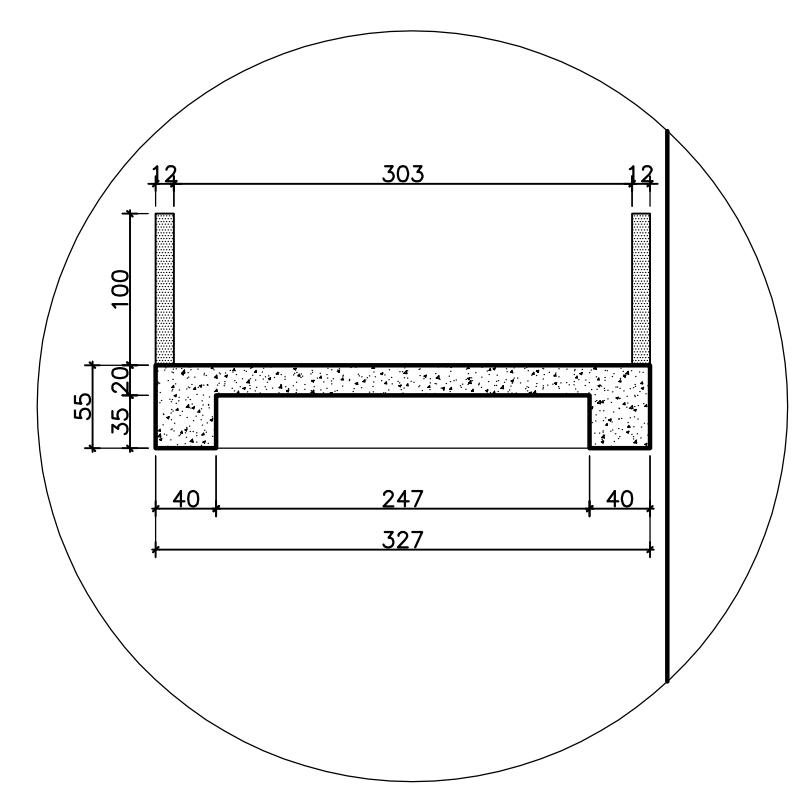

PREVEDERE OPPORTUNI GIUNTI STRUTTURALI NEI PARAPETTI.

N.B.: IN TUTTE LE SEZIONI TRASVERSALI, LO SPESSORE DEI PARAPETTI E DELL'INGOMBRO DELLE SCALE Fisse E' COMPRESIVO DELLA FINITURA. PER DETTAGLIO STRUTTURALE VEDI PARTICOLARE.

E:\18xx\1868\1868\varianti\lotta\_p\Porta Nuova\USCITA\MTL11A5CSTRSPNSV06.dwg





