

CITTA' DI TORINO

DIVISIONE GRANDI OPERE ED EDILIZIA
PER I SERVIZI EDUCATIVI - SPORTIVI
ED - OLIMPICI - RESIDENZIALI
COORDINAMENTO EDILIZIA SCOLASTICA
SETTORE EDILIZIA SCOLASTICA
MANUTENZIONE

AS BUILT PARTICOLARE CUCINA

GRUPPO DI LAVORO
RAGGRUPPAMENTO TEMPORANEO
PROFESSIONALE

CAPOGRUPPO

Dott. Ing. Franco BETTA-Torino
Studio Tecse Engineering
corso Montecucco, 73
10141 - Torino
www.studio-tecse.191.it
info@studio-tecse.191.it

Dott. Ing. Francesco FICELLI-Torino

IL PROGETTISTA CAPOGRUPPO



Dott. BETTA Ing. FRANCO
ORDINE INGEGNERI
3642 PROVINCIA DI TORINO

RESPONSABILE PROCEDIMENTO E DIRIGENTE DI SETTORE
Dott. Ing. Pierluigi PONCINI

OPERE DI MANUTENZIONE STRAORDINARIA PER L'OTTENIMENTO DEL
CERTIFICATO PREVENZIONE INCENDI LICITAZIONE PRIVATA N°13/2002 - LOTTO 5

OGGETTO

**COMPLESSO SCOLASTICO CAIROLI
IMPIANTO SPORTIVO TORRAZZA**

Via Monastir 17

NUMERO-FILE

Scala Plot

NUMERAZIONE PROG.

SCALA

1:100

DISEGNATORE

DATA

15/10/2004

MODIFICHE

REV
0 Emissione

1

2

3

4


5

PIANTA PIANO TERRENO
Scuola Materna

TAVOLA

01

LOCALIZZAZIONE CUCINA

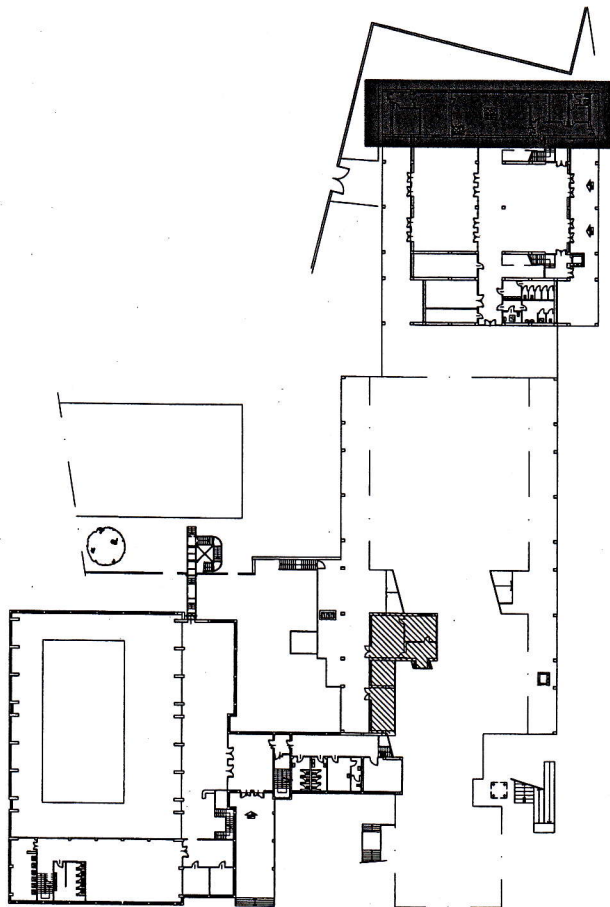

LEGENDA:

- S.L. = SUPERFICIE DEL LOCALE
- S.F. = SUPERFICIE FINESTRATA
- S.A. = SUPERFICIE DI AERAZIONE
- R.I. = RAPPORTO DI ILLUMINAZIONE
- R.A. = RAPPORTO DI AERAZIONE

TORRAZZA